


GRUNDRISS EG

BESTANDSPLAN

Frisehof Leibnitz

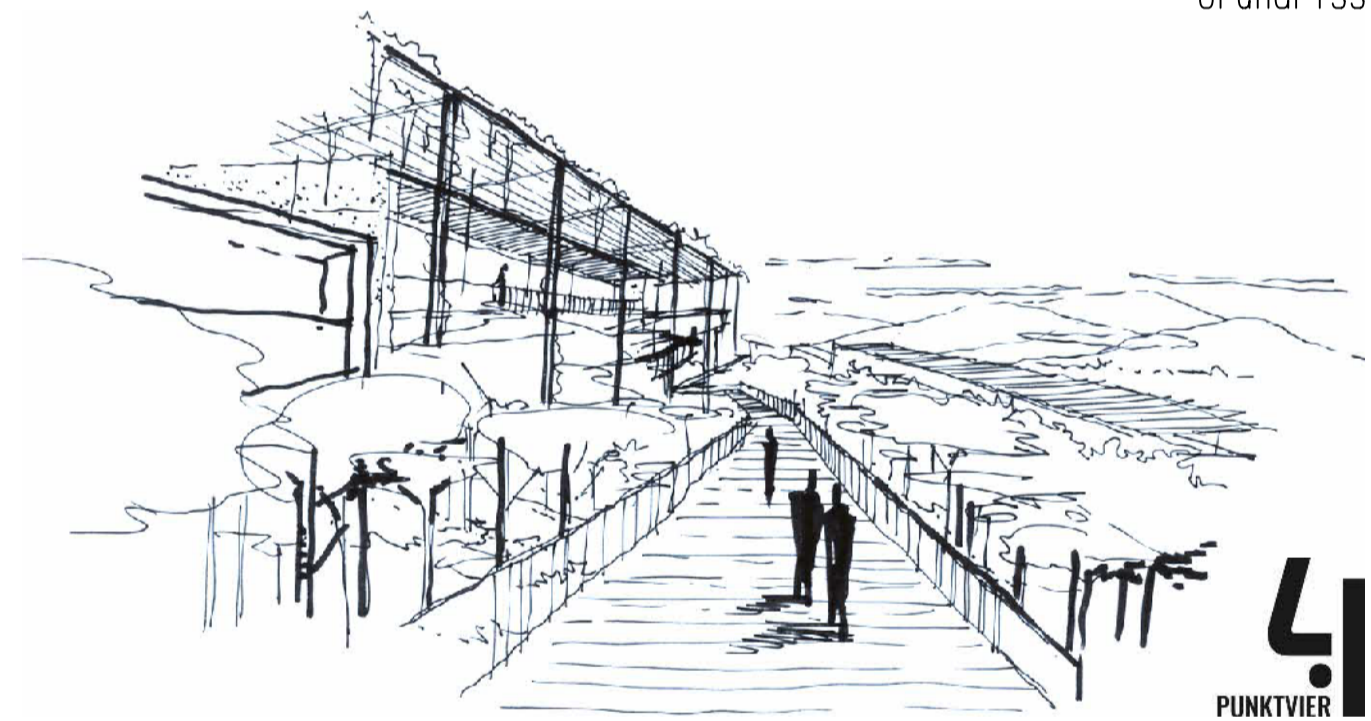

Grundriss

Im Lagerfeld 11, 8430 Leibnitz address 66138 kg nr 1098/3 grst nr 2424 et.

01/01	index	index datum	
2216	proj nr	25.08.2022	datum
	1:100	maßstab	behörde

bauwerber grundeigentümer

punktvier baumanagement gmbh
R. H. Bartschke 23 | 8430 Leibnitz
Tel: +43 664 522 01 67 | FN 509394
office@punktvier.at | www.punktvier.at

verfasser bauführer

Dieser Plan ist geistiges Eigentum des Planers und urheberrechtlich geschützt. Jede Benützung, Veröffentlichung, Vervielfältigung, Überarbeitung oder Weitergabe an Dritte in Verbindung mit einer anderen Arbeit oder einem anderen Projekt bedarf der schriftlichen Zustimmung des Urhebers. Durch die Übernahme des Planes akzeptiert die ausführende Firma die darauf beruhenden Anordnungen. Es tritt die Planverantwortung Planverleiher bei Zustandekommen keine weitere garantierte Haftung. Geschlossene Pläne haben Vorrang gegenüber gezeichneten Dimensionen. Der Auftragnehmer verpflichtet sich vor Arbeitsbeginn alle Maße und Bedingungen in Zusammenhang mit seiner Arbeit auf der Baustelle verantwortlich zu überprüfen. Abweichungen gegenüber dargestellten oder schriftlich vereinbarten Anordnungen müssen dem Planer bzw. der Bauleitung unverzüglich schriftlich mitgeteilt werden.